


PIANTA COPERTURE
SCALA 1:200

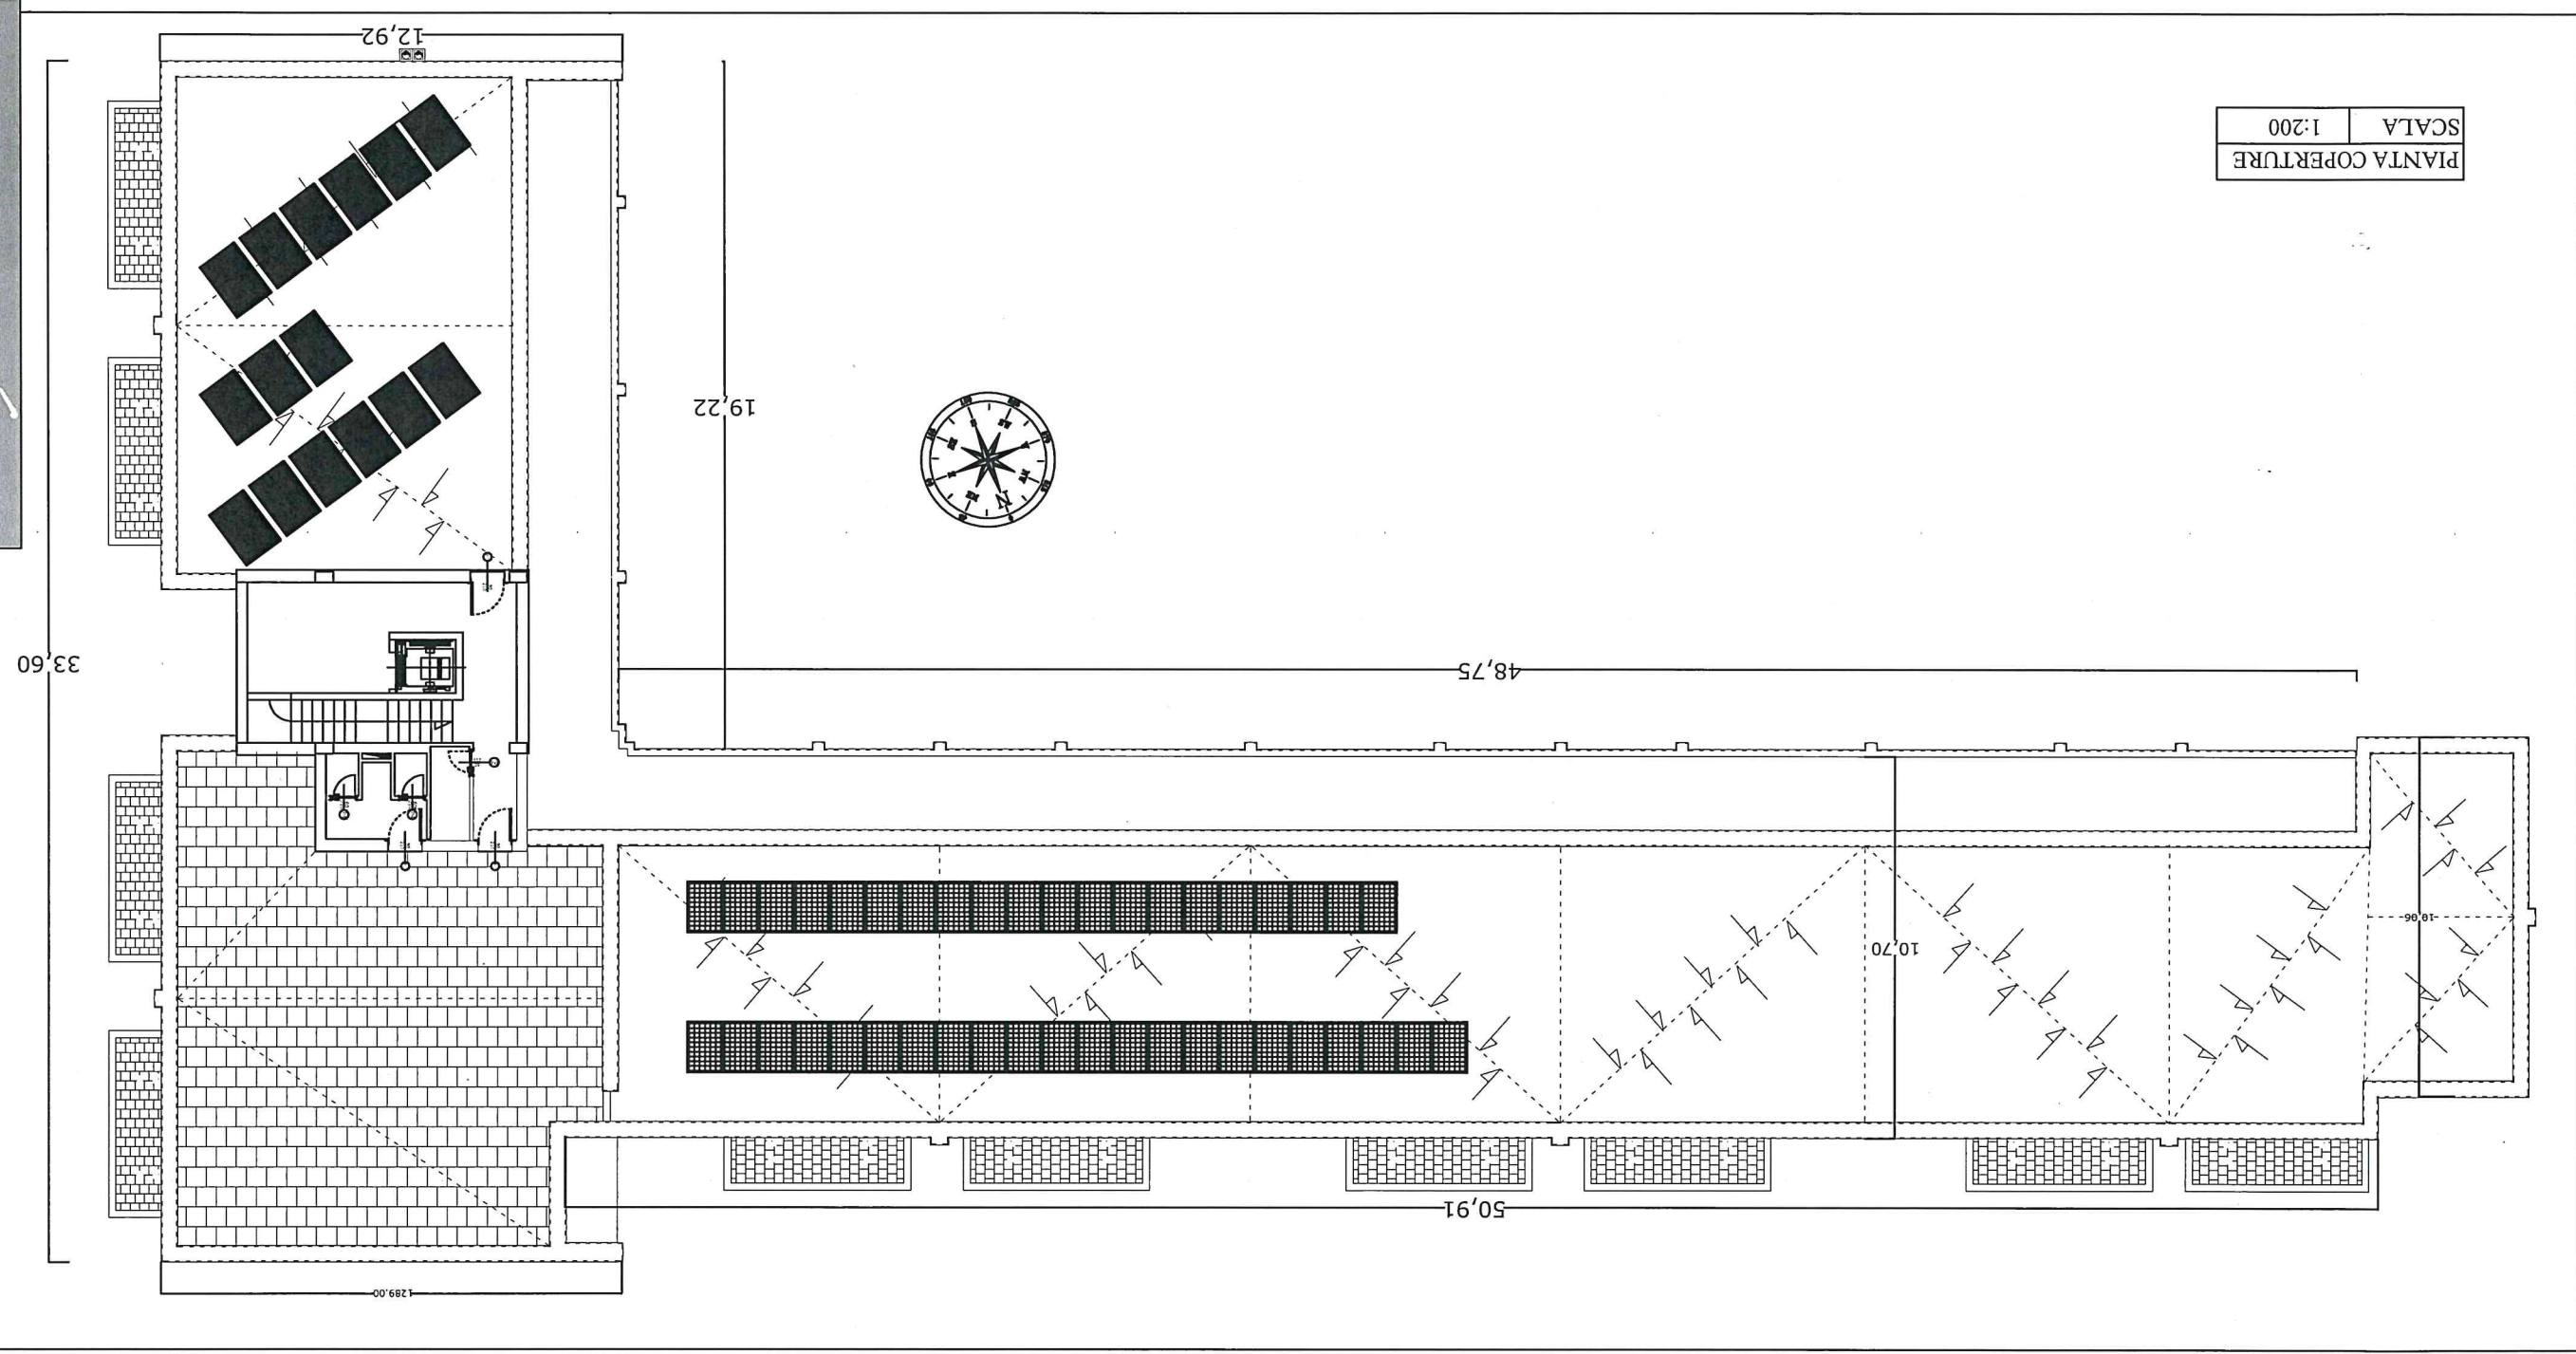

QUARTIERE SANT'ANGELO
Programma innovativo e sperimentale in ambito urbano
denominato "Contratti di quartiere II"Circoscrizione Urbanistica n. 101 - 27 gennaio 2011 - 121

PROGETTO ESECUTIVO
Alloggi di edilizia sovvenzionata
AS BUILT

PLAINTA PIANO COPERTURA
SCALA 1:200
DATA: Aprile 2013

RESP. DEL PROCEDIMENTO: Arch. MARIA SAMPEDDA
DIRETTORE DEI LAVORI: Arch. FRANCESCO PATRINO
INTERNA APPALTI/PROG. SANNO COSTRUZIONI S.R.L.
Via M. S. Maria 1, 70139 Bari

COMUNE DI TRANI PROVINCIA DI BARI

